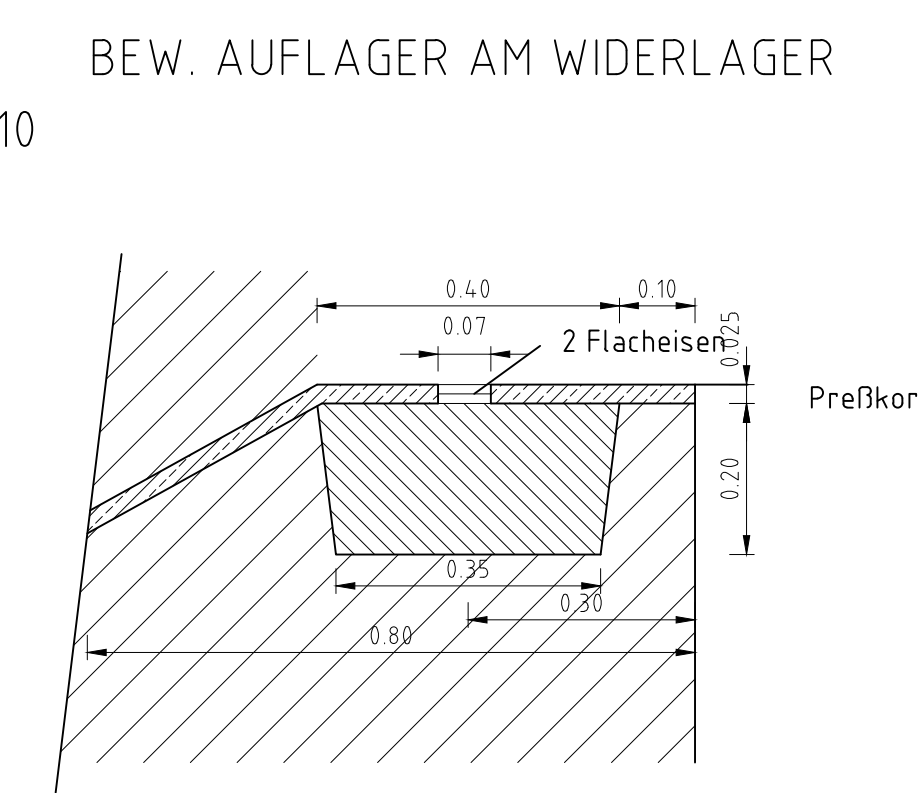
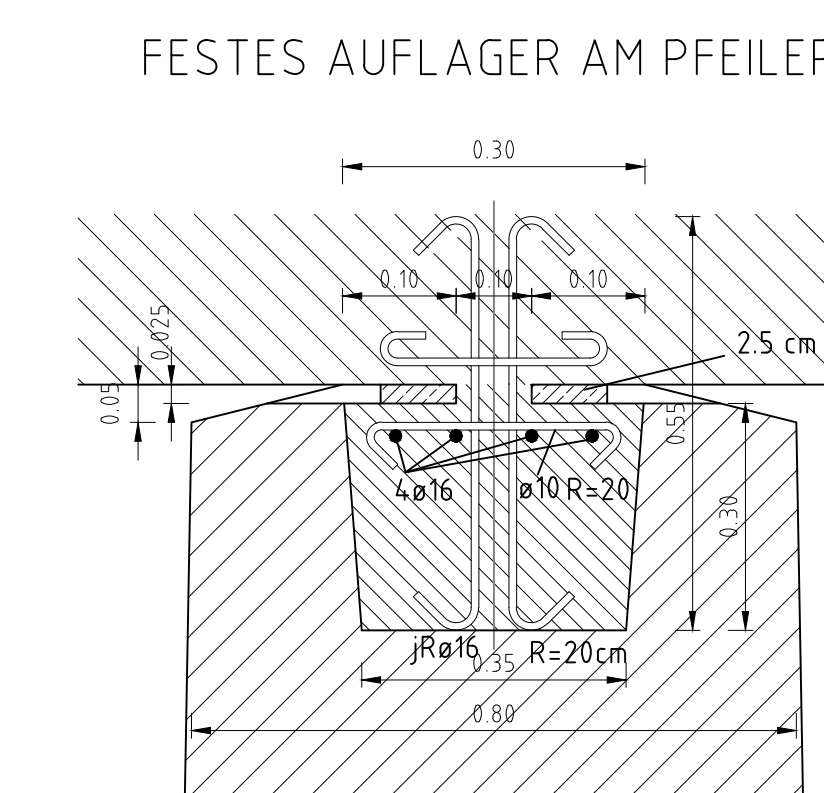
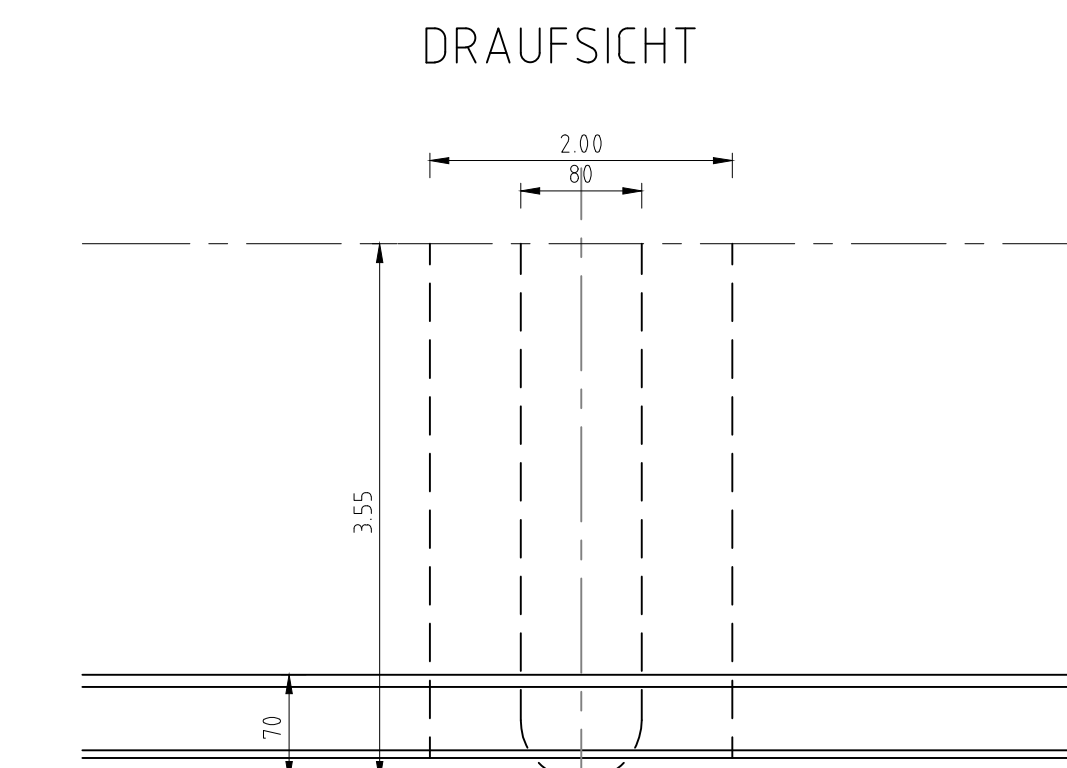
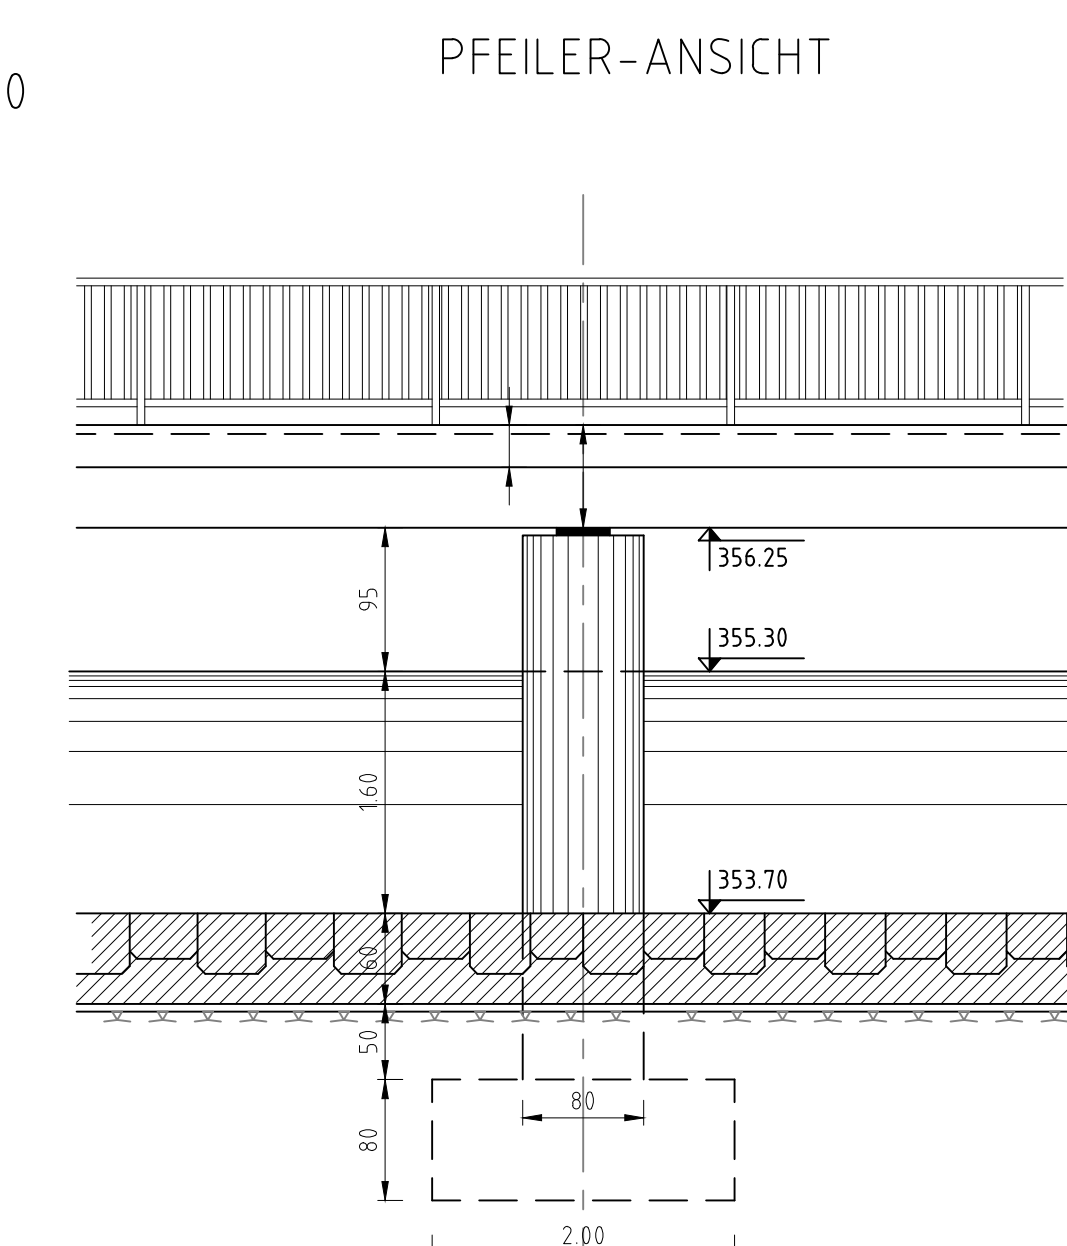
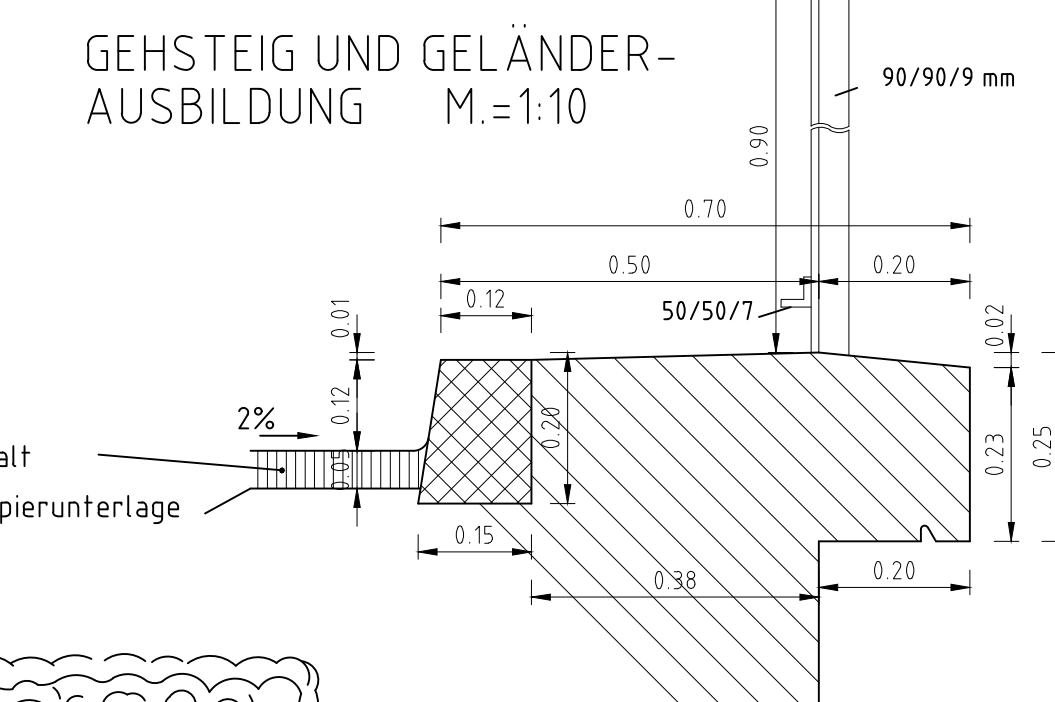
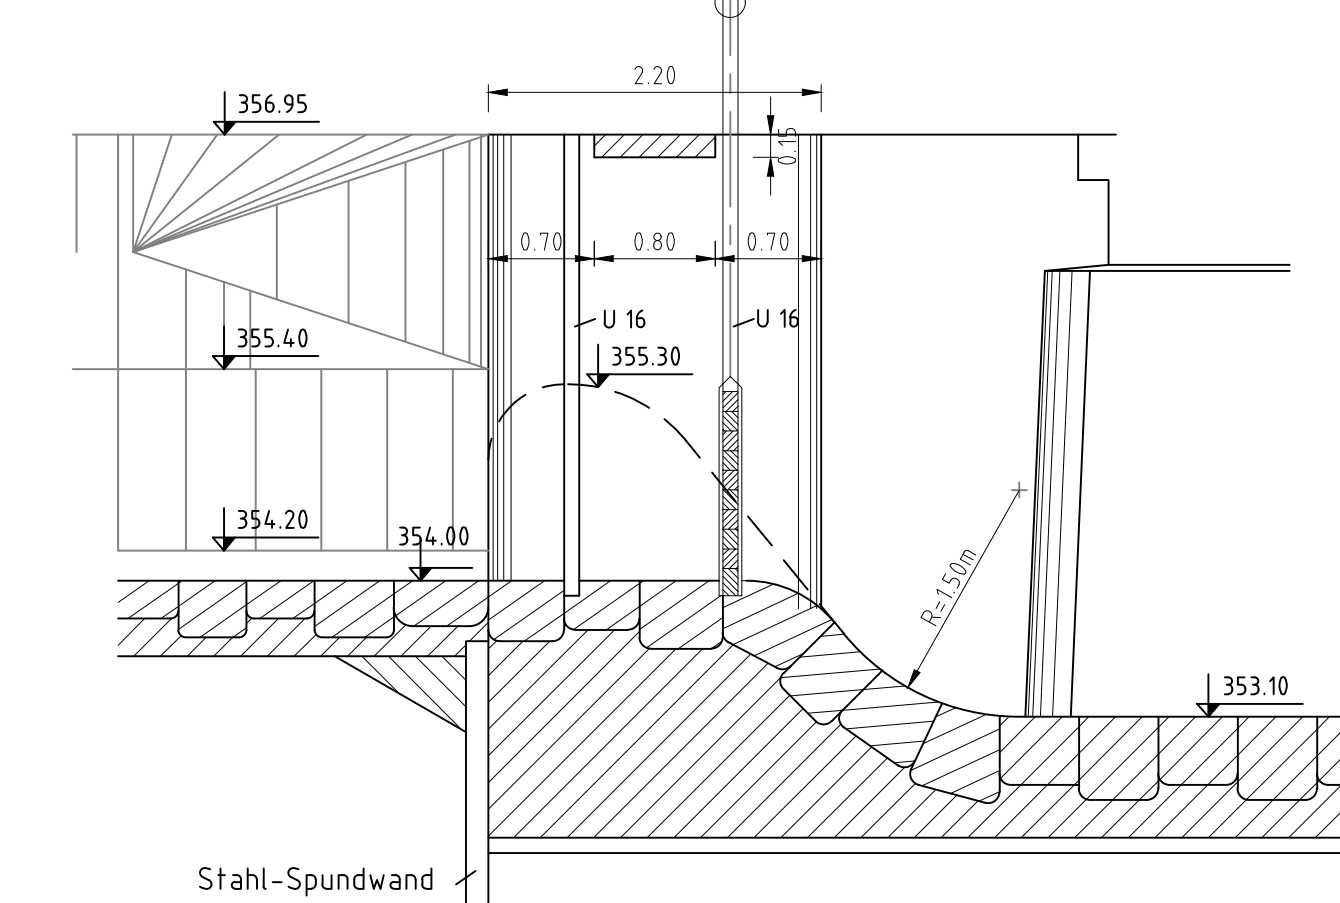
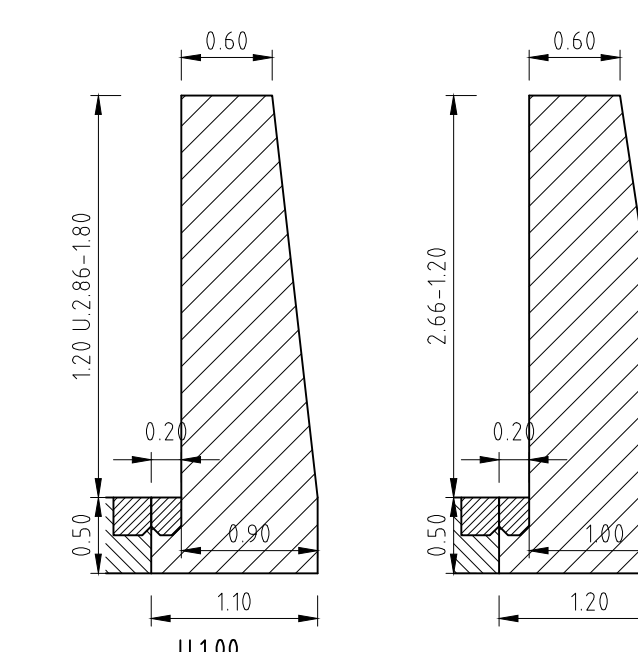
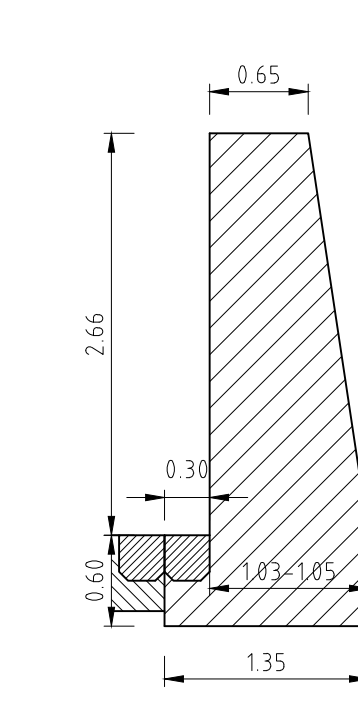
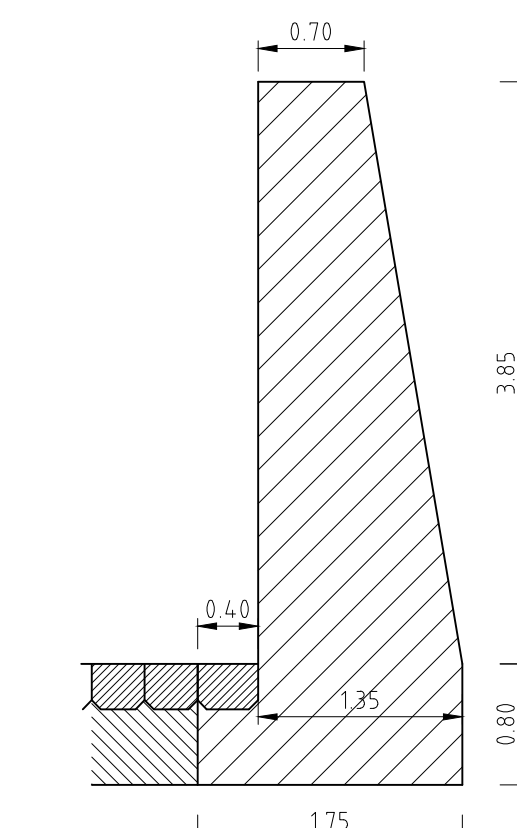
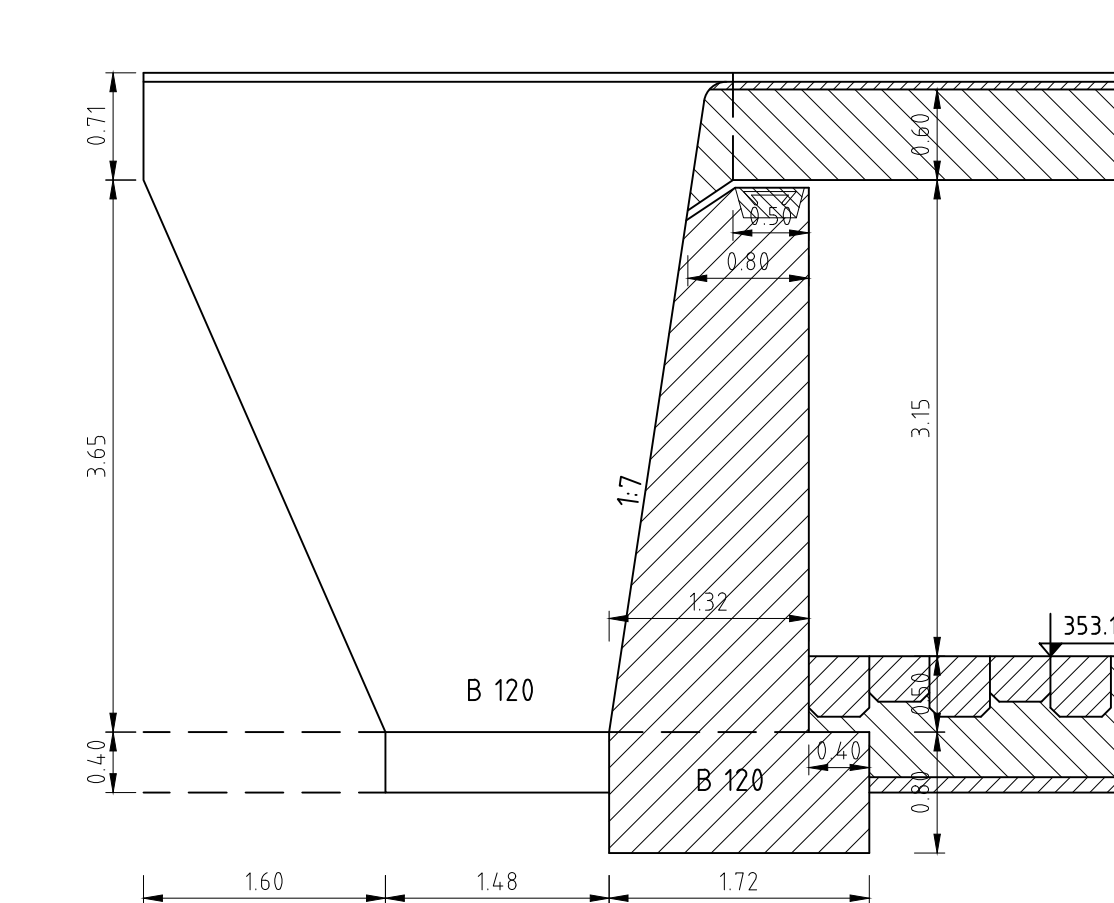
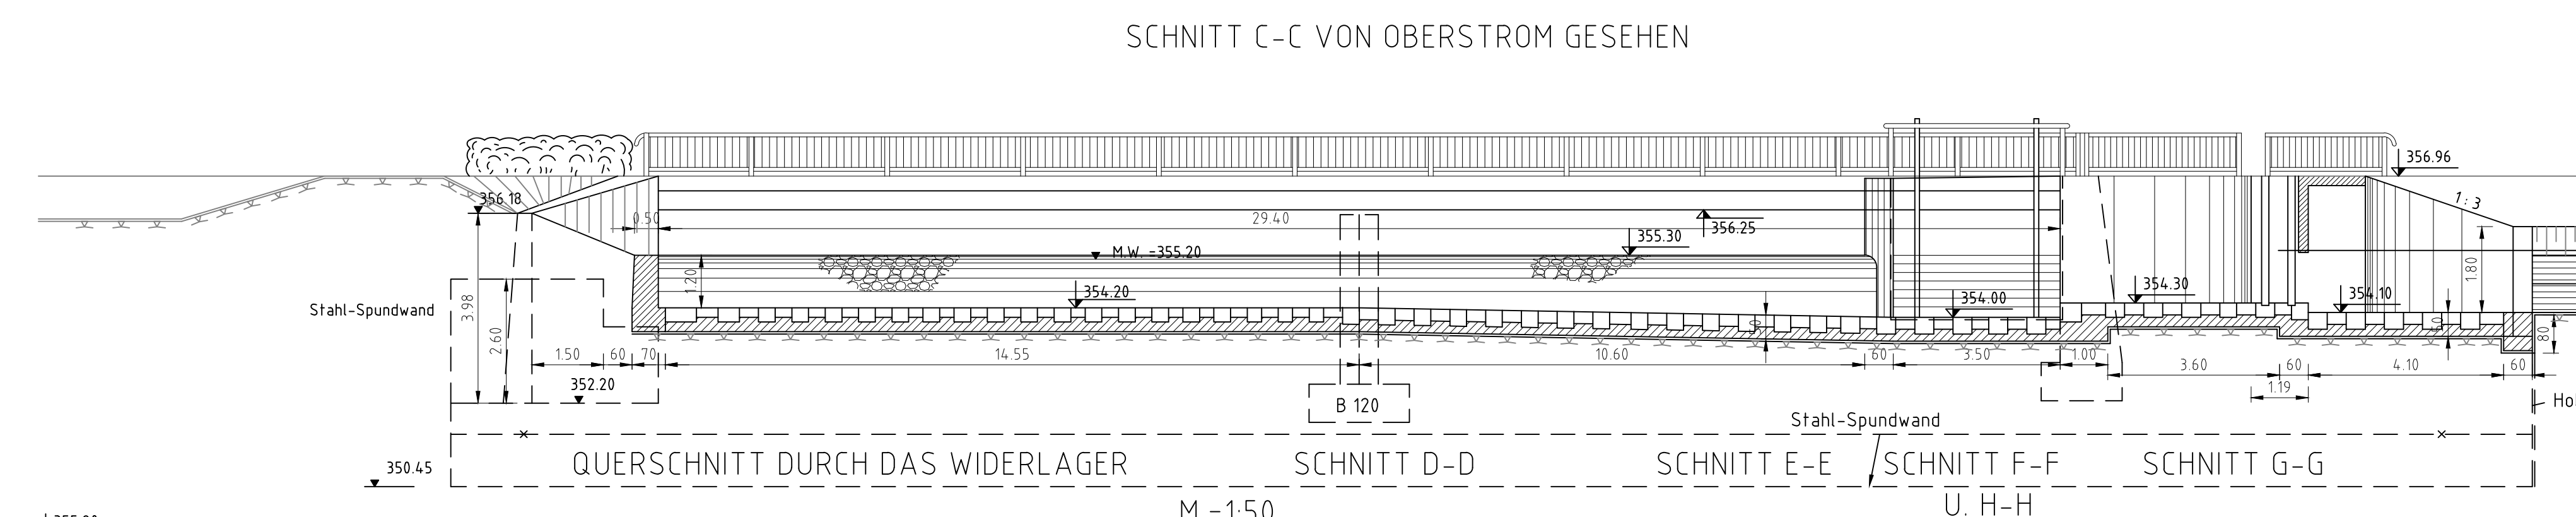
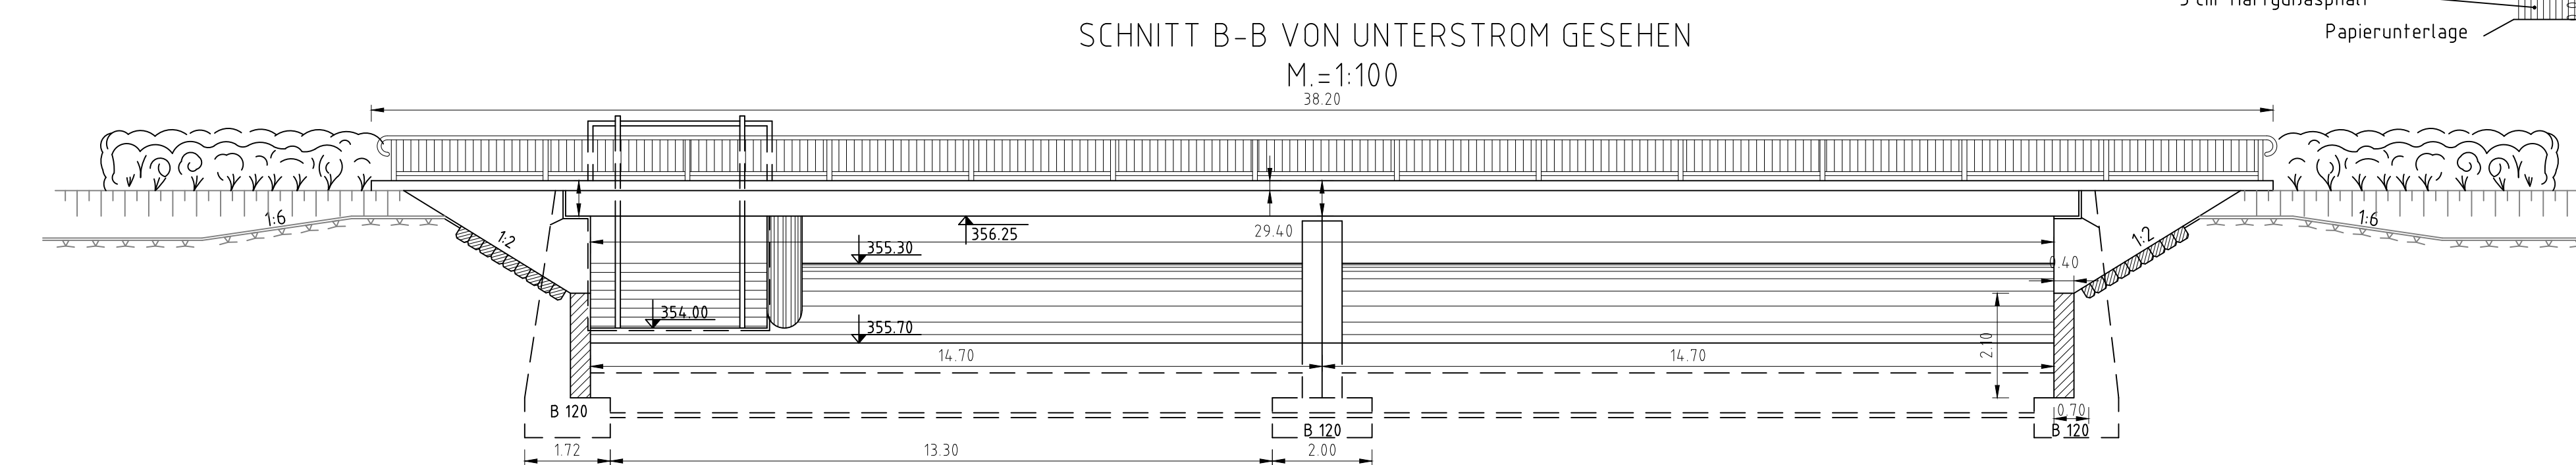
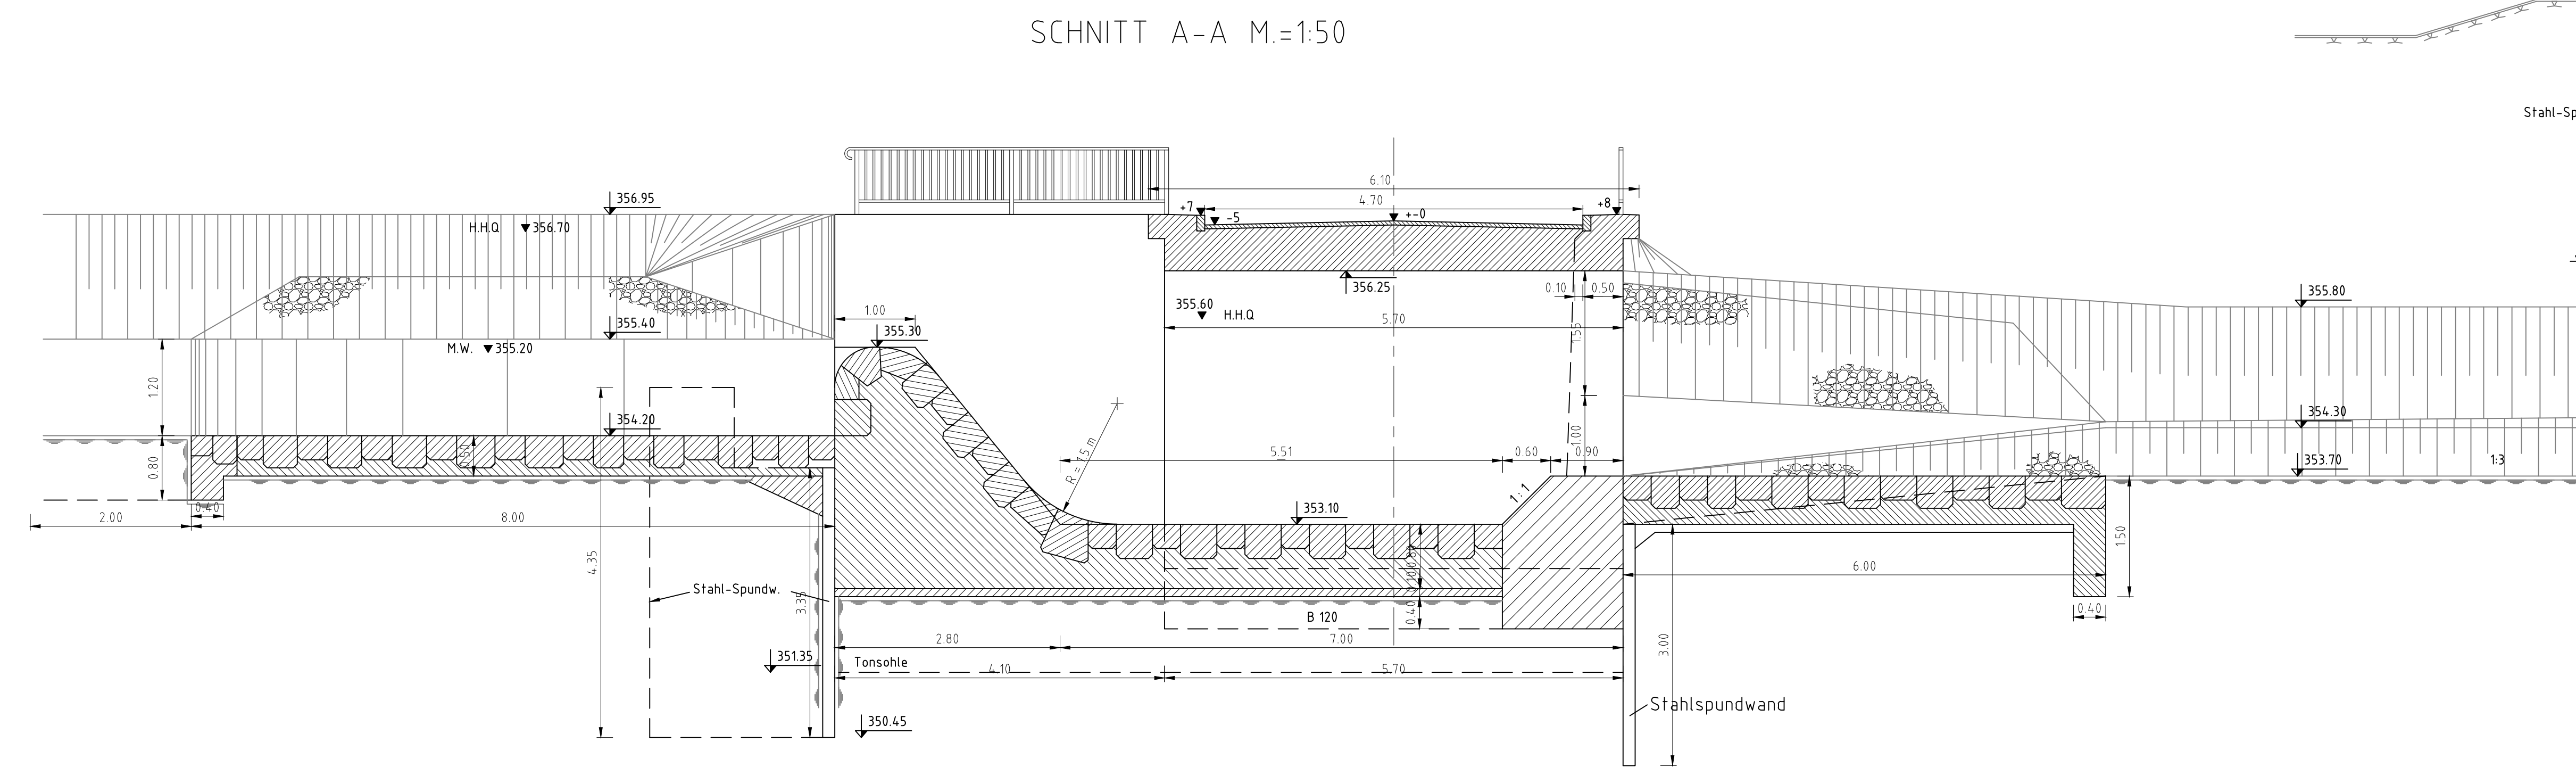


Beilage Nr. 7

Betreff: Genossensch. Entwässerung und H.W. Freilegung des Vilsaltales zwischen Adldorf und Reichsdorf, B.A.Landau/Isar u. Vilshofen (Vilsproj.III)		
Wehr bei km 8+850		

Prof.- und Genehmigungshinweise:			
		c	
		b	
		a	
Änderungen:		Nr.	Datum: Name:
Vorhaben:	Gew. 1. Ordnung Vils Neubau Adldorfer Wehr	Planungsstand, Anlage Nr.:	
Vorbereitender:	Freistaat Bayern	Teil 2 zur Genehmigungs- planung Teil 1 v. 12.09.2022	
Landkreis:	Dingolfing - Landau	Plan-Nr.:	012
Gemeinde:	94428 Eichendorf OT Adldorf	Schutzvermerk, Dateline:	
Maßstab:	Neubau Adldorfer Wehr	Ausgabe vom	
1:100	Bestandsplan	Ersatz für	
		Ursprung	
Wasserwirtschaftsamt Landshut	Projektierung:	Datum	Name
Vorbereitender	 Bau- u. Planungswirtschaftsamt Landshut Postfach 10 21301 Landshut Tel. 04841 2244-10 Fax 04841 2244-20	bez. Juni 2020	Haish
28.08.2023		gez. Juni 2020	Haish
Datum	Unterschrift	gez.	Unterschrift
	12.09.2022	gez.	Hanke